
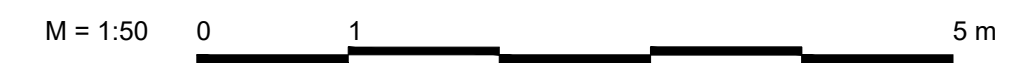
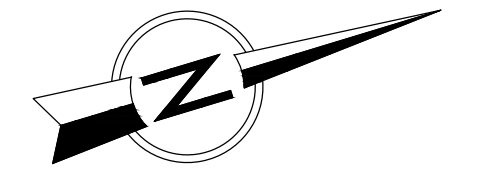
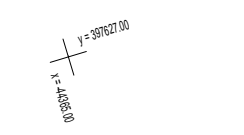


BESTANDSPLAN
SCHLOSS WALKENSTEIN
 Walkenstein 1, 3752 Walkenstein

Grundriss
ERDGESCHOSS - GARAGE
 M = 1 : 50


HÖHENBEZUG Adria	KOORDINATENSYSTEM Gauß-Krüger M34
OBJEKTDATEN KG-Nr.: 10140 KG-Name: Walkenstein	Grundstück(e): 1/1 EZ: 240
AUFTRAGGEBER Dr. Stefan Pièch Hahngasse 6-8/2/50 1010 Wien	PLANVERFASSER Bogensberger Vermessung ZT GmbH Hahngasse 18/4+5 1090 Wien office@bogensberger.com www.bogensberger.com +43 (0)1 317 7484

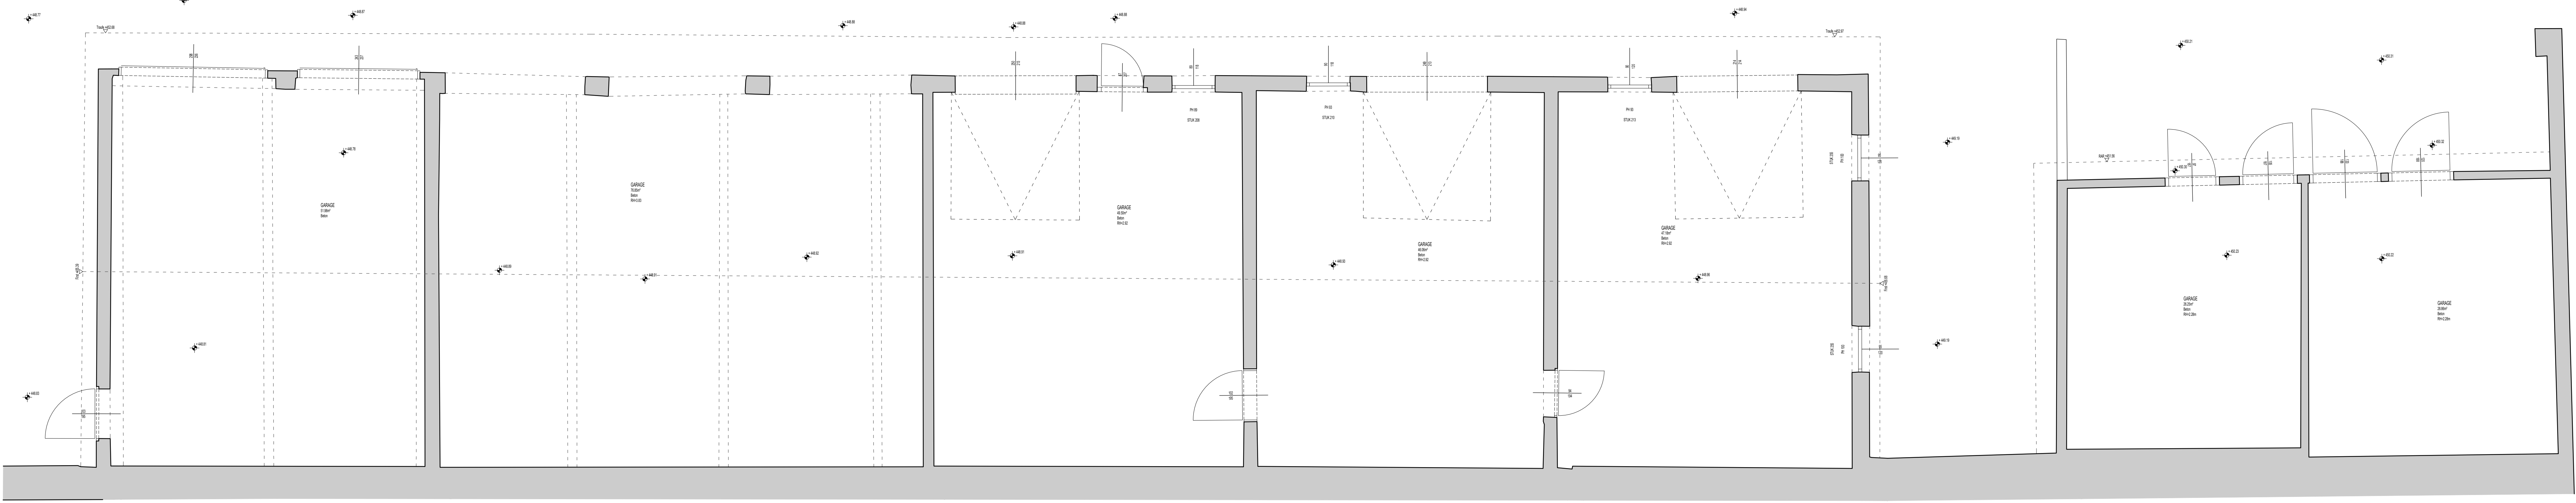

Index	Gezeichnet	Datum	Änderungsbeschreibung
Information entsprechend ÖNORM A6250-2			
AUFNAHMEART 3D Aufnahme		MESSABWEICHUNG < 1,0 cm	
CAD ANWENDUNG AutoCAD 2016		MESSMETHODE Tachymetrisch gestützter Laserscan	
AUFNAHMEDICHTHE "F"		DARSTELLUNGSDICHTE "E" - Konturdarstellung	

LEGENDE

PH	Parapethöhe	PT	Putztür
STUK	Sturz-Unterkante	E-VERT	Stromverteiler
STH	Stichhöhe	OK	Oberkante
UZUK	Unterzug-Unterkante	UK	Unterkante
RH	Raumhöhe	FOK	Fußboden-Oberkante
DB	Durchbruch	DUK	Decke-Unterkante
RAR	Regenrinne		
—	Schnittlinie	—	Bogenklappung
—	Draufsichtlinie	—	Achse
—	verdeckte Linie	—	nicht messbar
—	Projektionslinie		

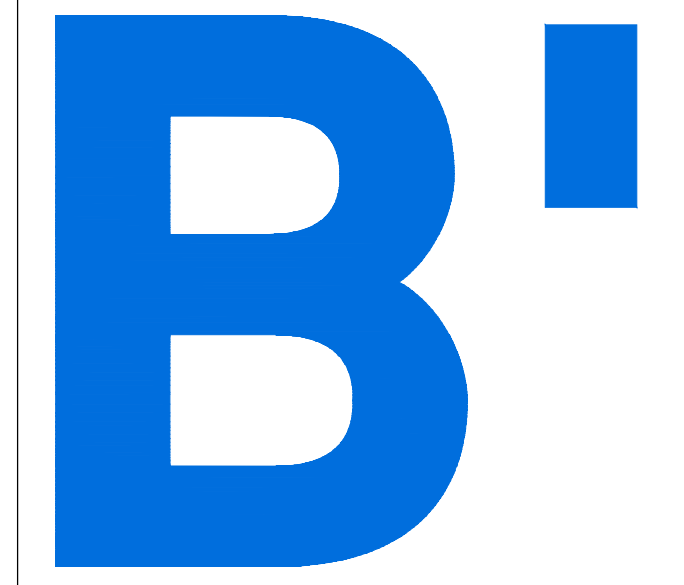

GZ 1907	Projektkürzel SCWS
Aufnahme Zeitraum 17.04.2023-18.04.2023	Aufnahme Mitarbeiter THSC, STSA
Planndatum 19.10.2023	Auswertung Mitarbeiter DS, SS, SMM, YD, AM, OP
Interne Plannummer GR_EG_GAR	Blattgröße 1290 x 297 mm
	Index 1